課長	係長	測量士	係

確定面積平面図S=1/500

ブロック番号 武・田上 93号

新地名 町 丁目 6

年 月 日

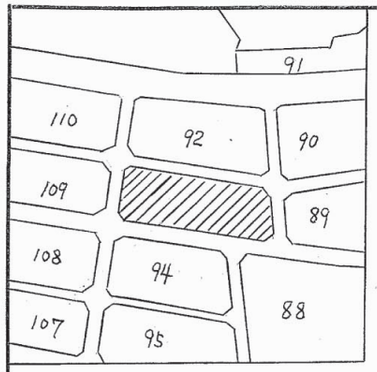

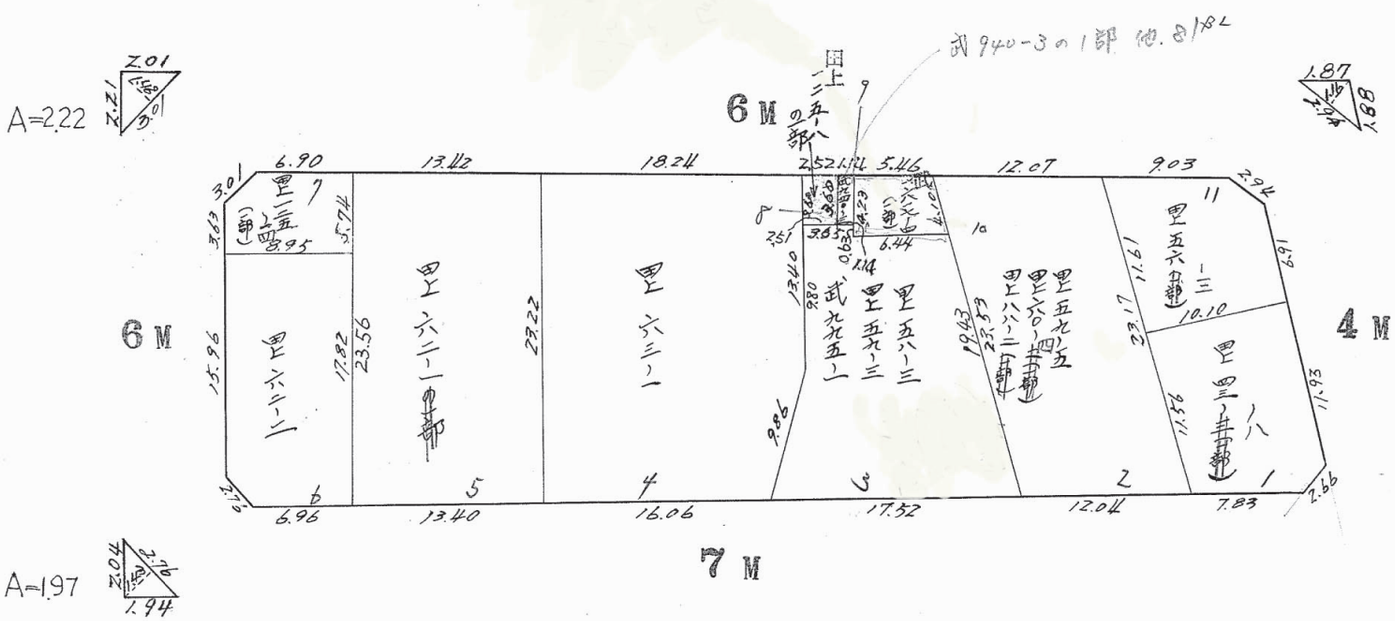

この図面等は、土地区画整理事業に関する参考資料として提供しています。
○図面等は換地処分時のものであり、現在の状況とは異なる場合があります。
○図面等によって、境界等が確定されるものではありません。