1：500

出来形確認原図

51 BL 2,661.64㎡

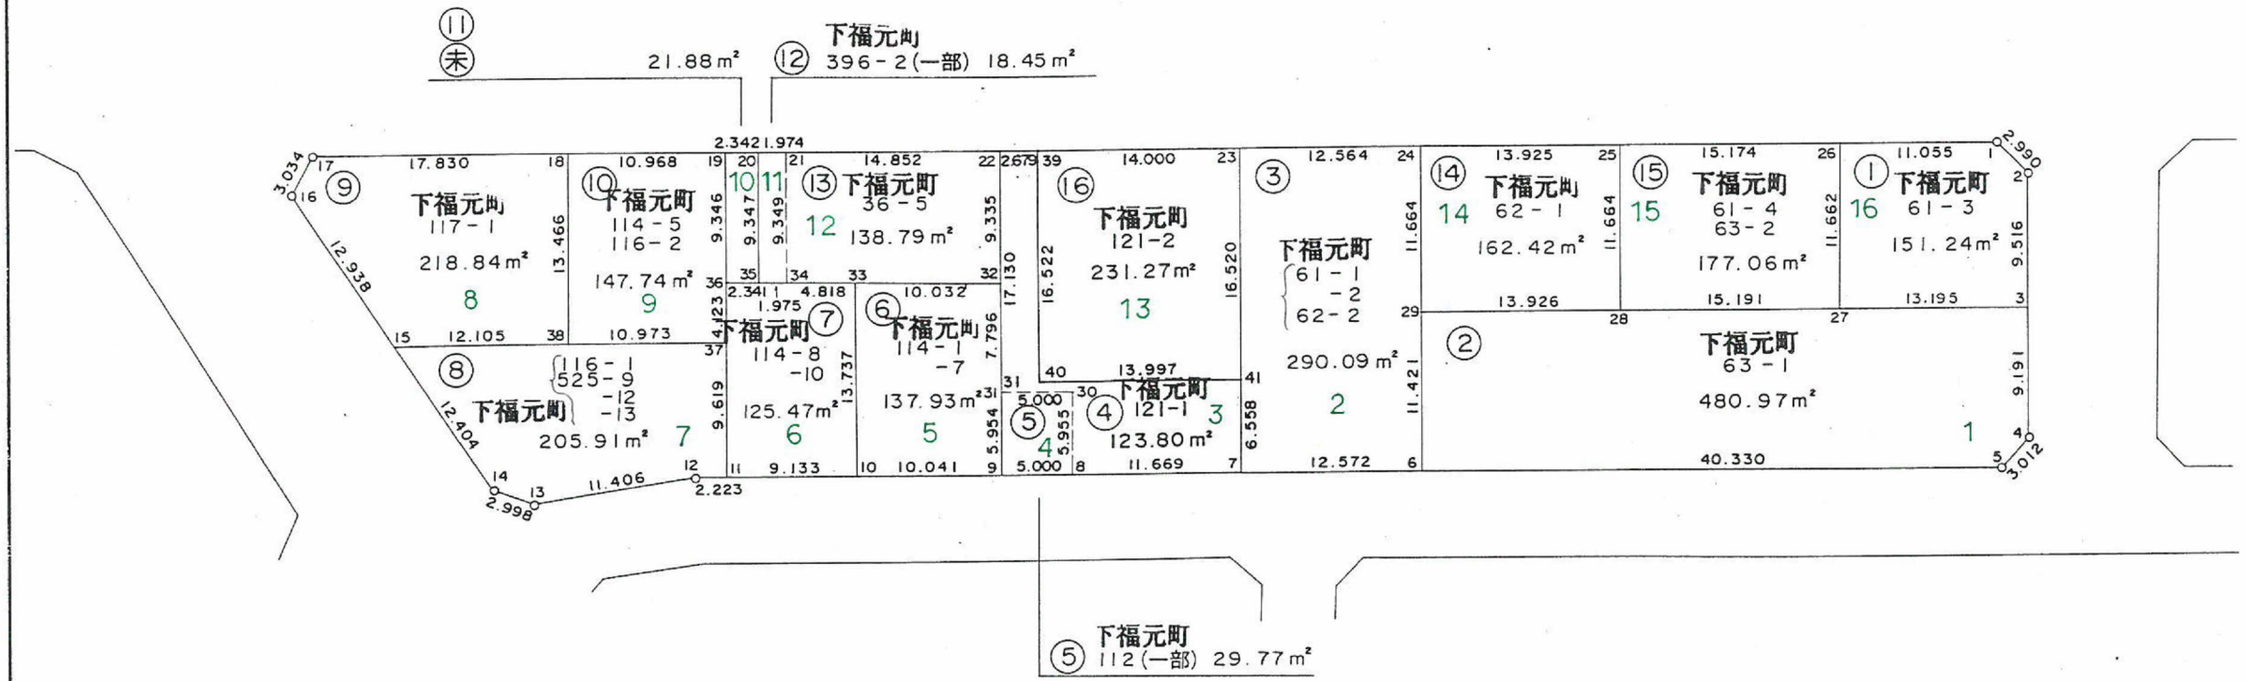

町　名	谷山中央5丁目
地　番	⑨

この図面等は、土地区画整理事業に関する参考資料として提供しています。
○図面等は換地処分時のものであり、現在の状況とは異なる場合があります。
○図面等によって、境界等が確定されるものではありません。