1 : 500

出 来 形 確 認 原 図

103 B L 3,401.58 ㎡

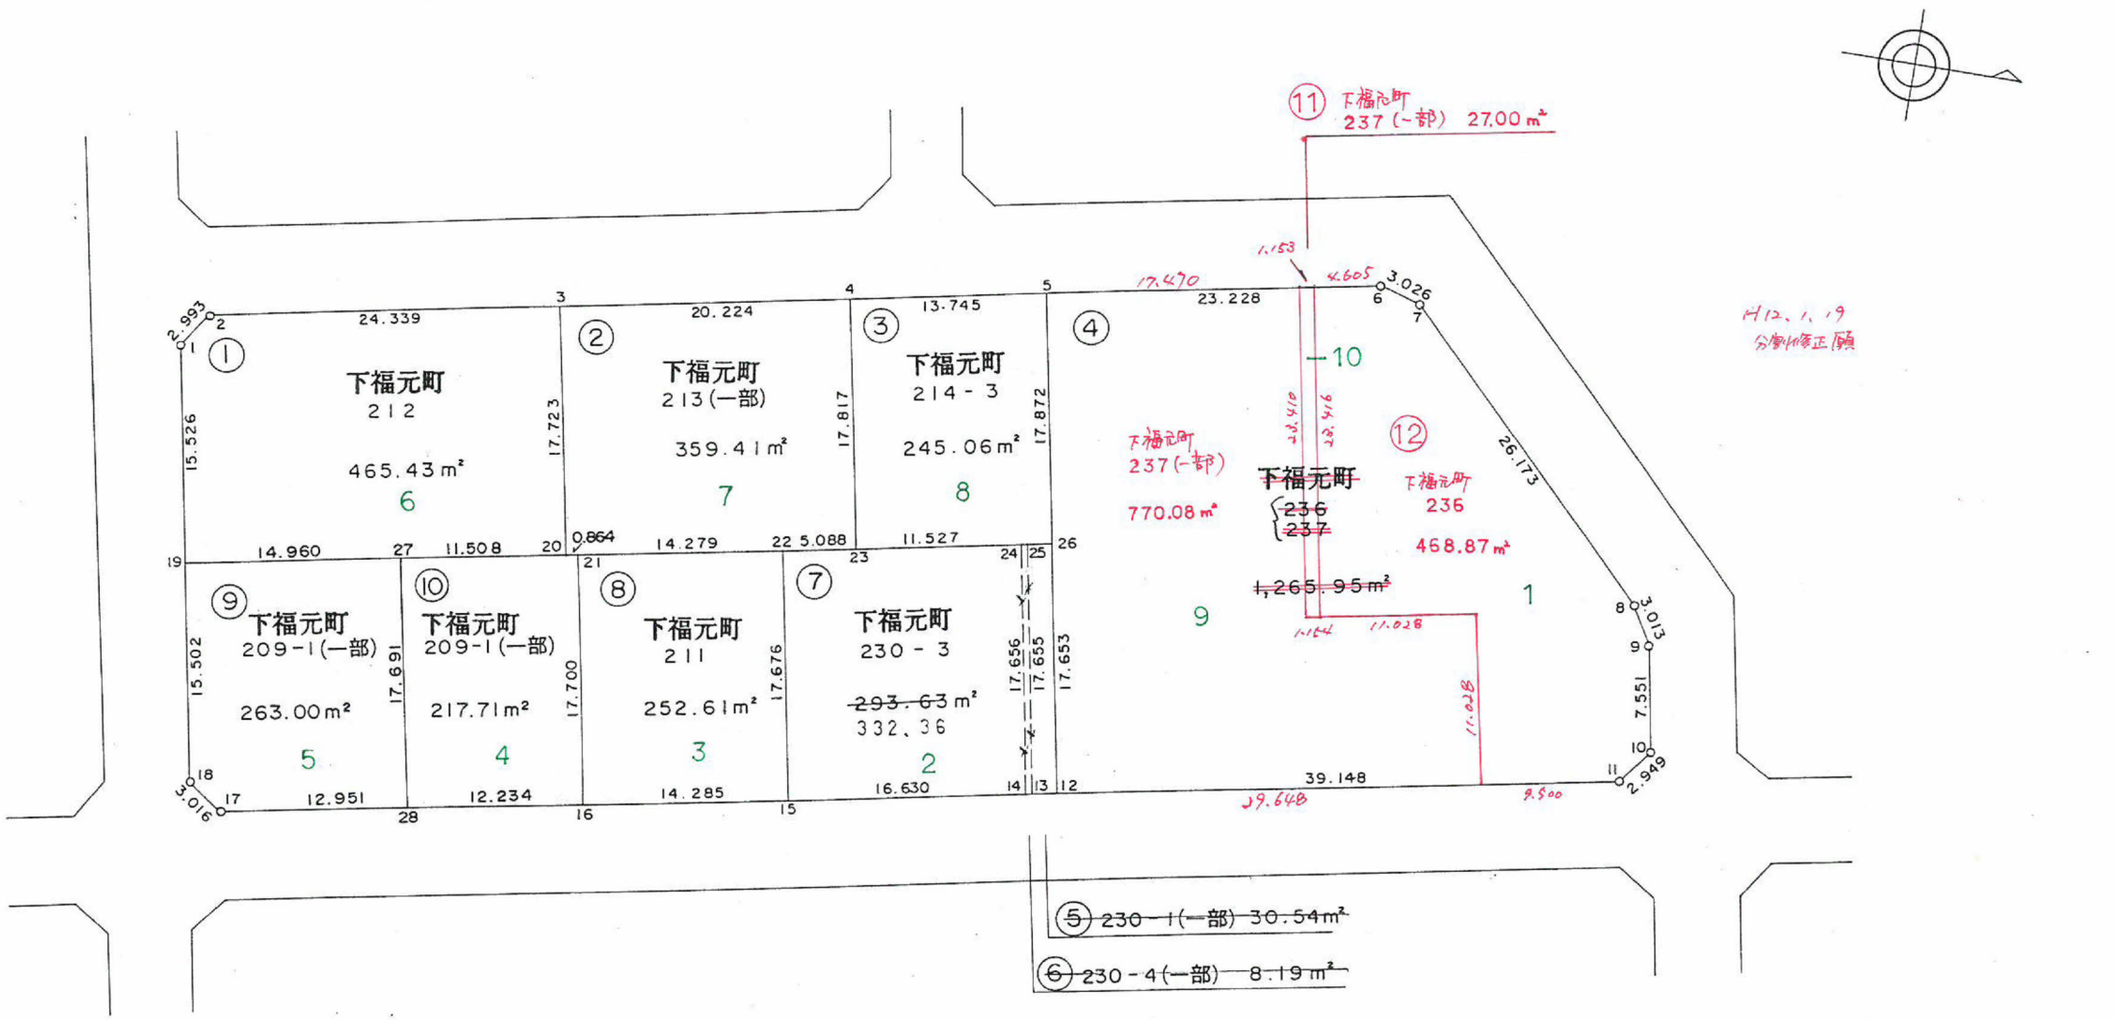

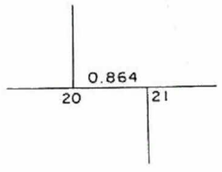

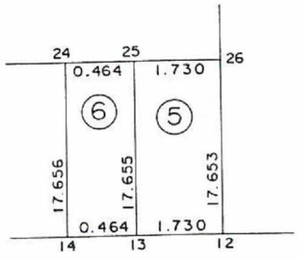

町 名	谷山中央6丁目
地 番	⑰

この図面等は、土地区画整理事業に関する参考資料として提供しています。
○図面等は換地処分時のものであり、現在の状況とは異なる場合があります。
○図面等によって、境界等が確定されるものではありません。