1：500

出来形確認原図

144 BL　2,529.00㎡

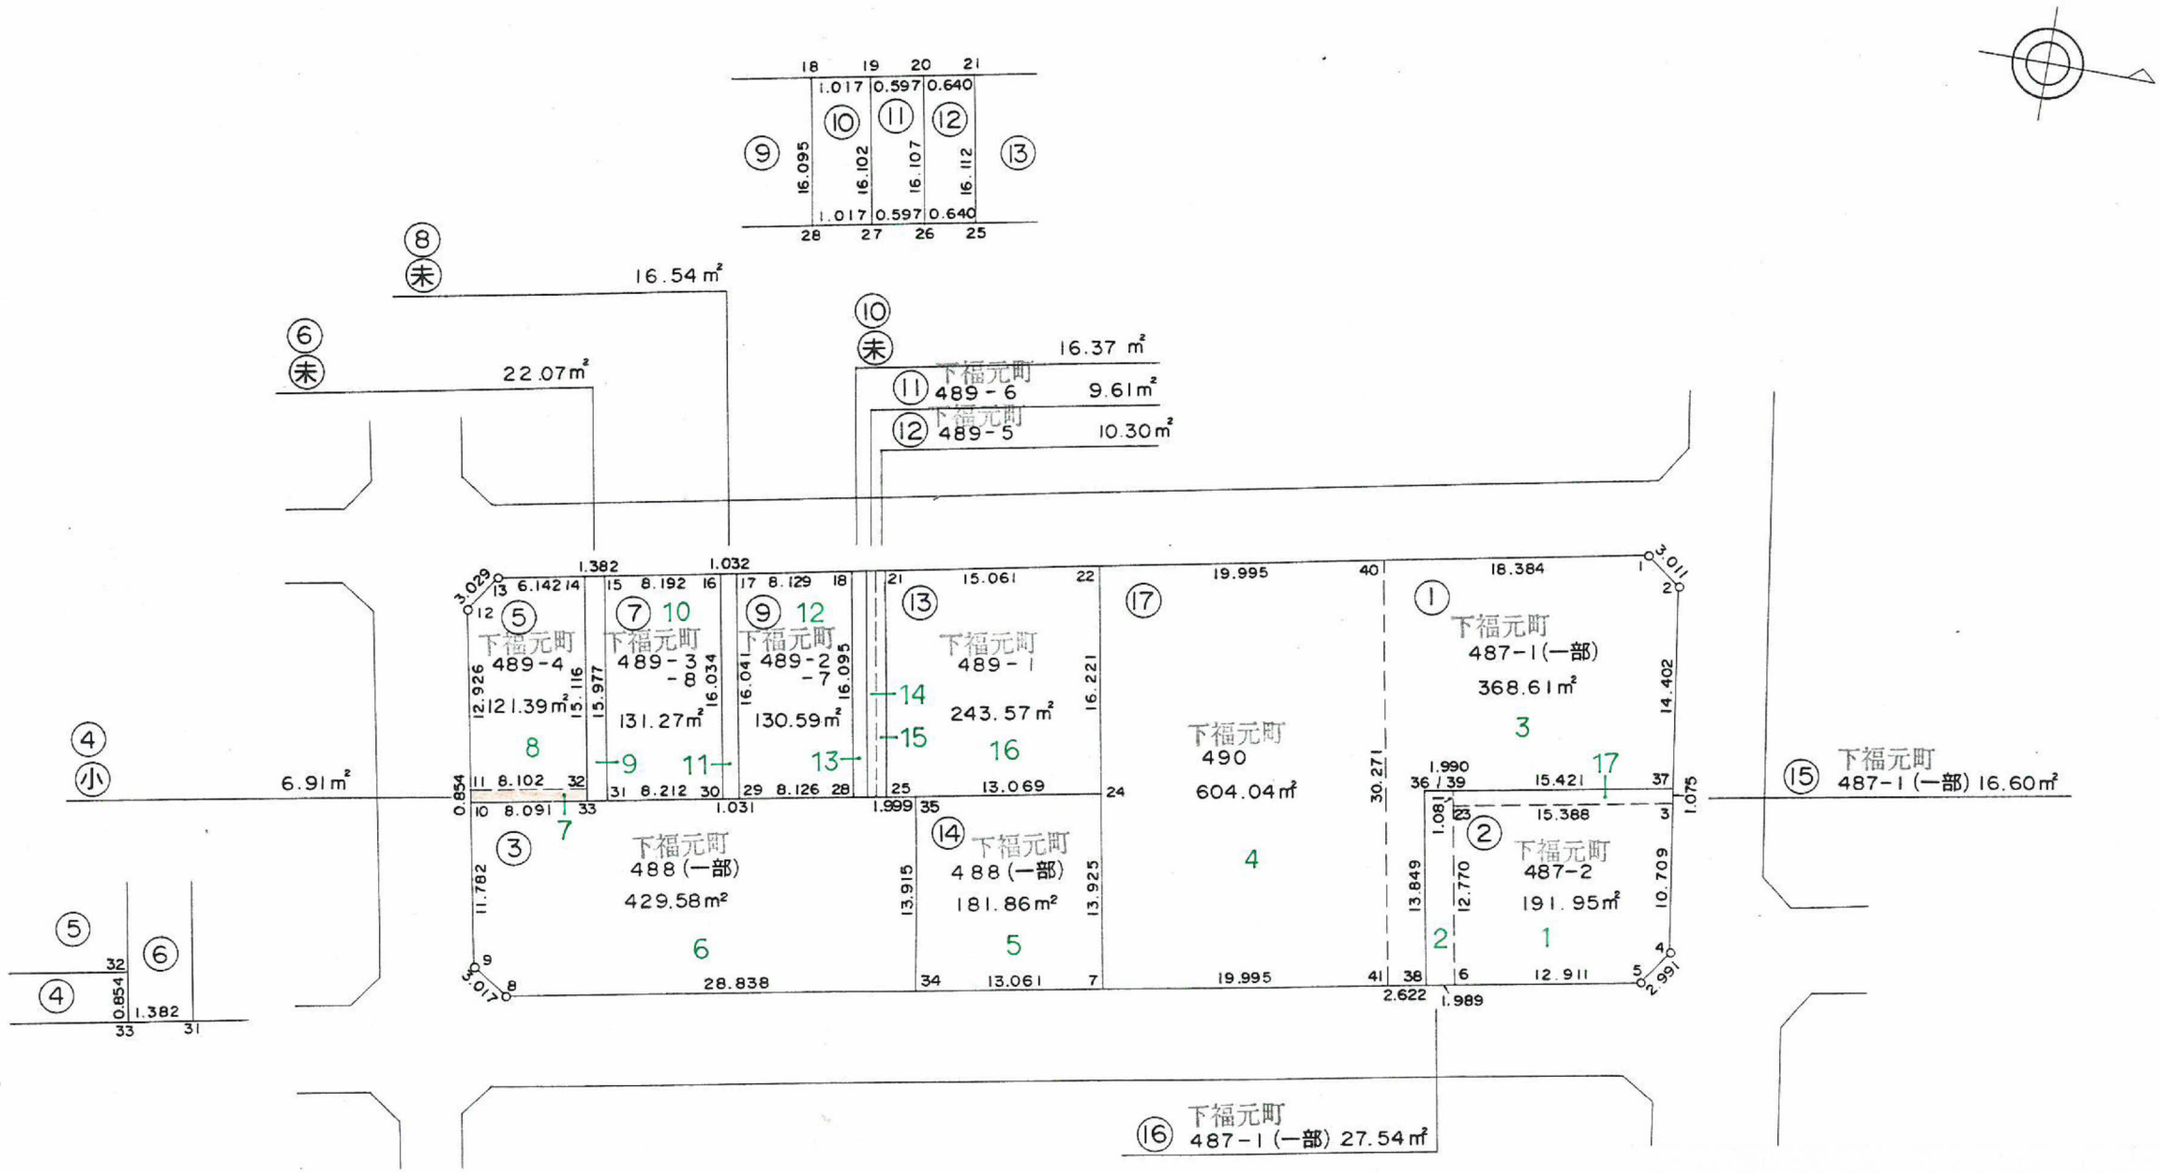

町　名	谷山中央7丁目
地　番	⑤⓪

この図面等は、土地区画整理事業に関する参考資料として提供しています。
○図面等は換地処分時のものであり、現在の状況とは異なる場合があります。
○図面等によって、境界等が確定されるものではありません。