課長	係長	測量士	係

確定面積平面圖 S＝1/600

ブロック番号 坂ノ南 150 号

新地名 町 丁目

年 月 日

この図面等は、土地区画整理事業に関する参考資料として提供しています。
○図面等は換地処分時のものであり、現在の状況とは異なる場合があります。
○図面等によって、境界等が確定されるものではありません。

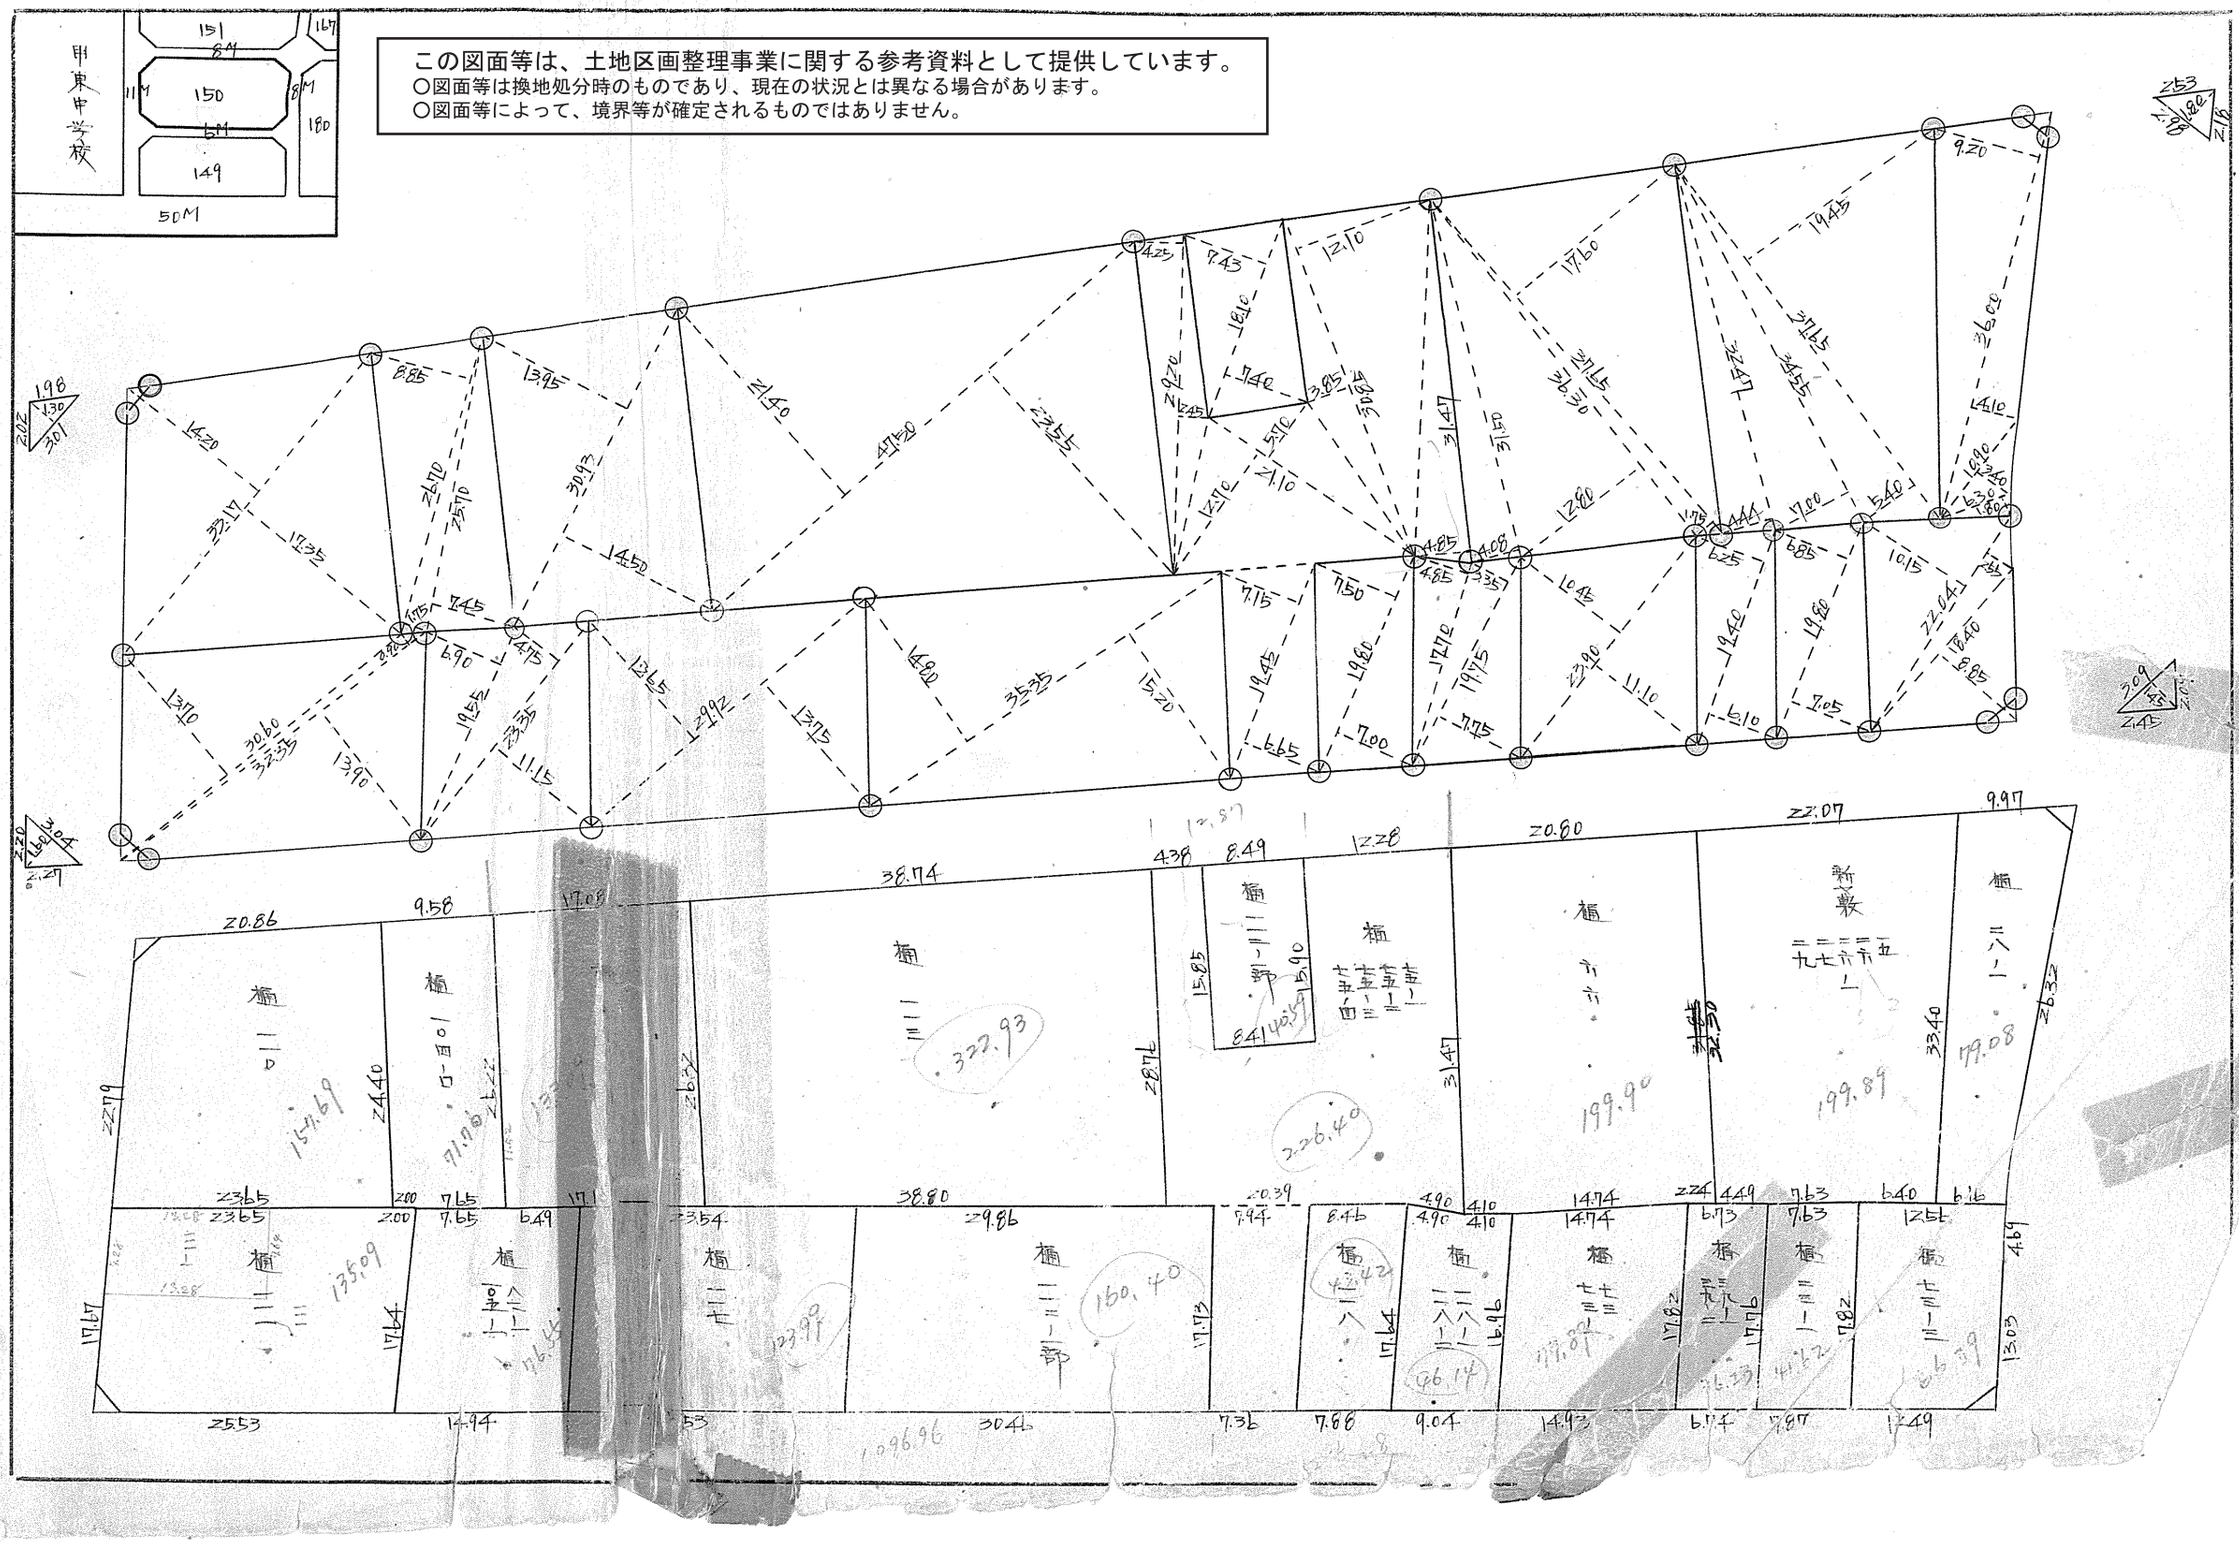

この図面等は、土地区画整理事業に関する参考資料として提供しています。
○図面等は換地処分時のものであり、現在の状況とは異なる場合があります。
○図面等によって、境界等が確定されるものではありません。

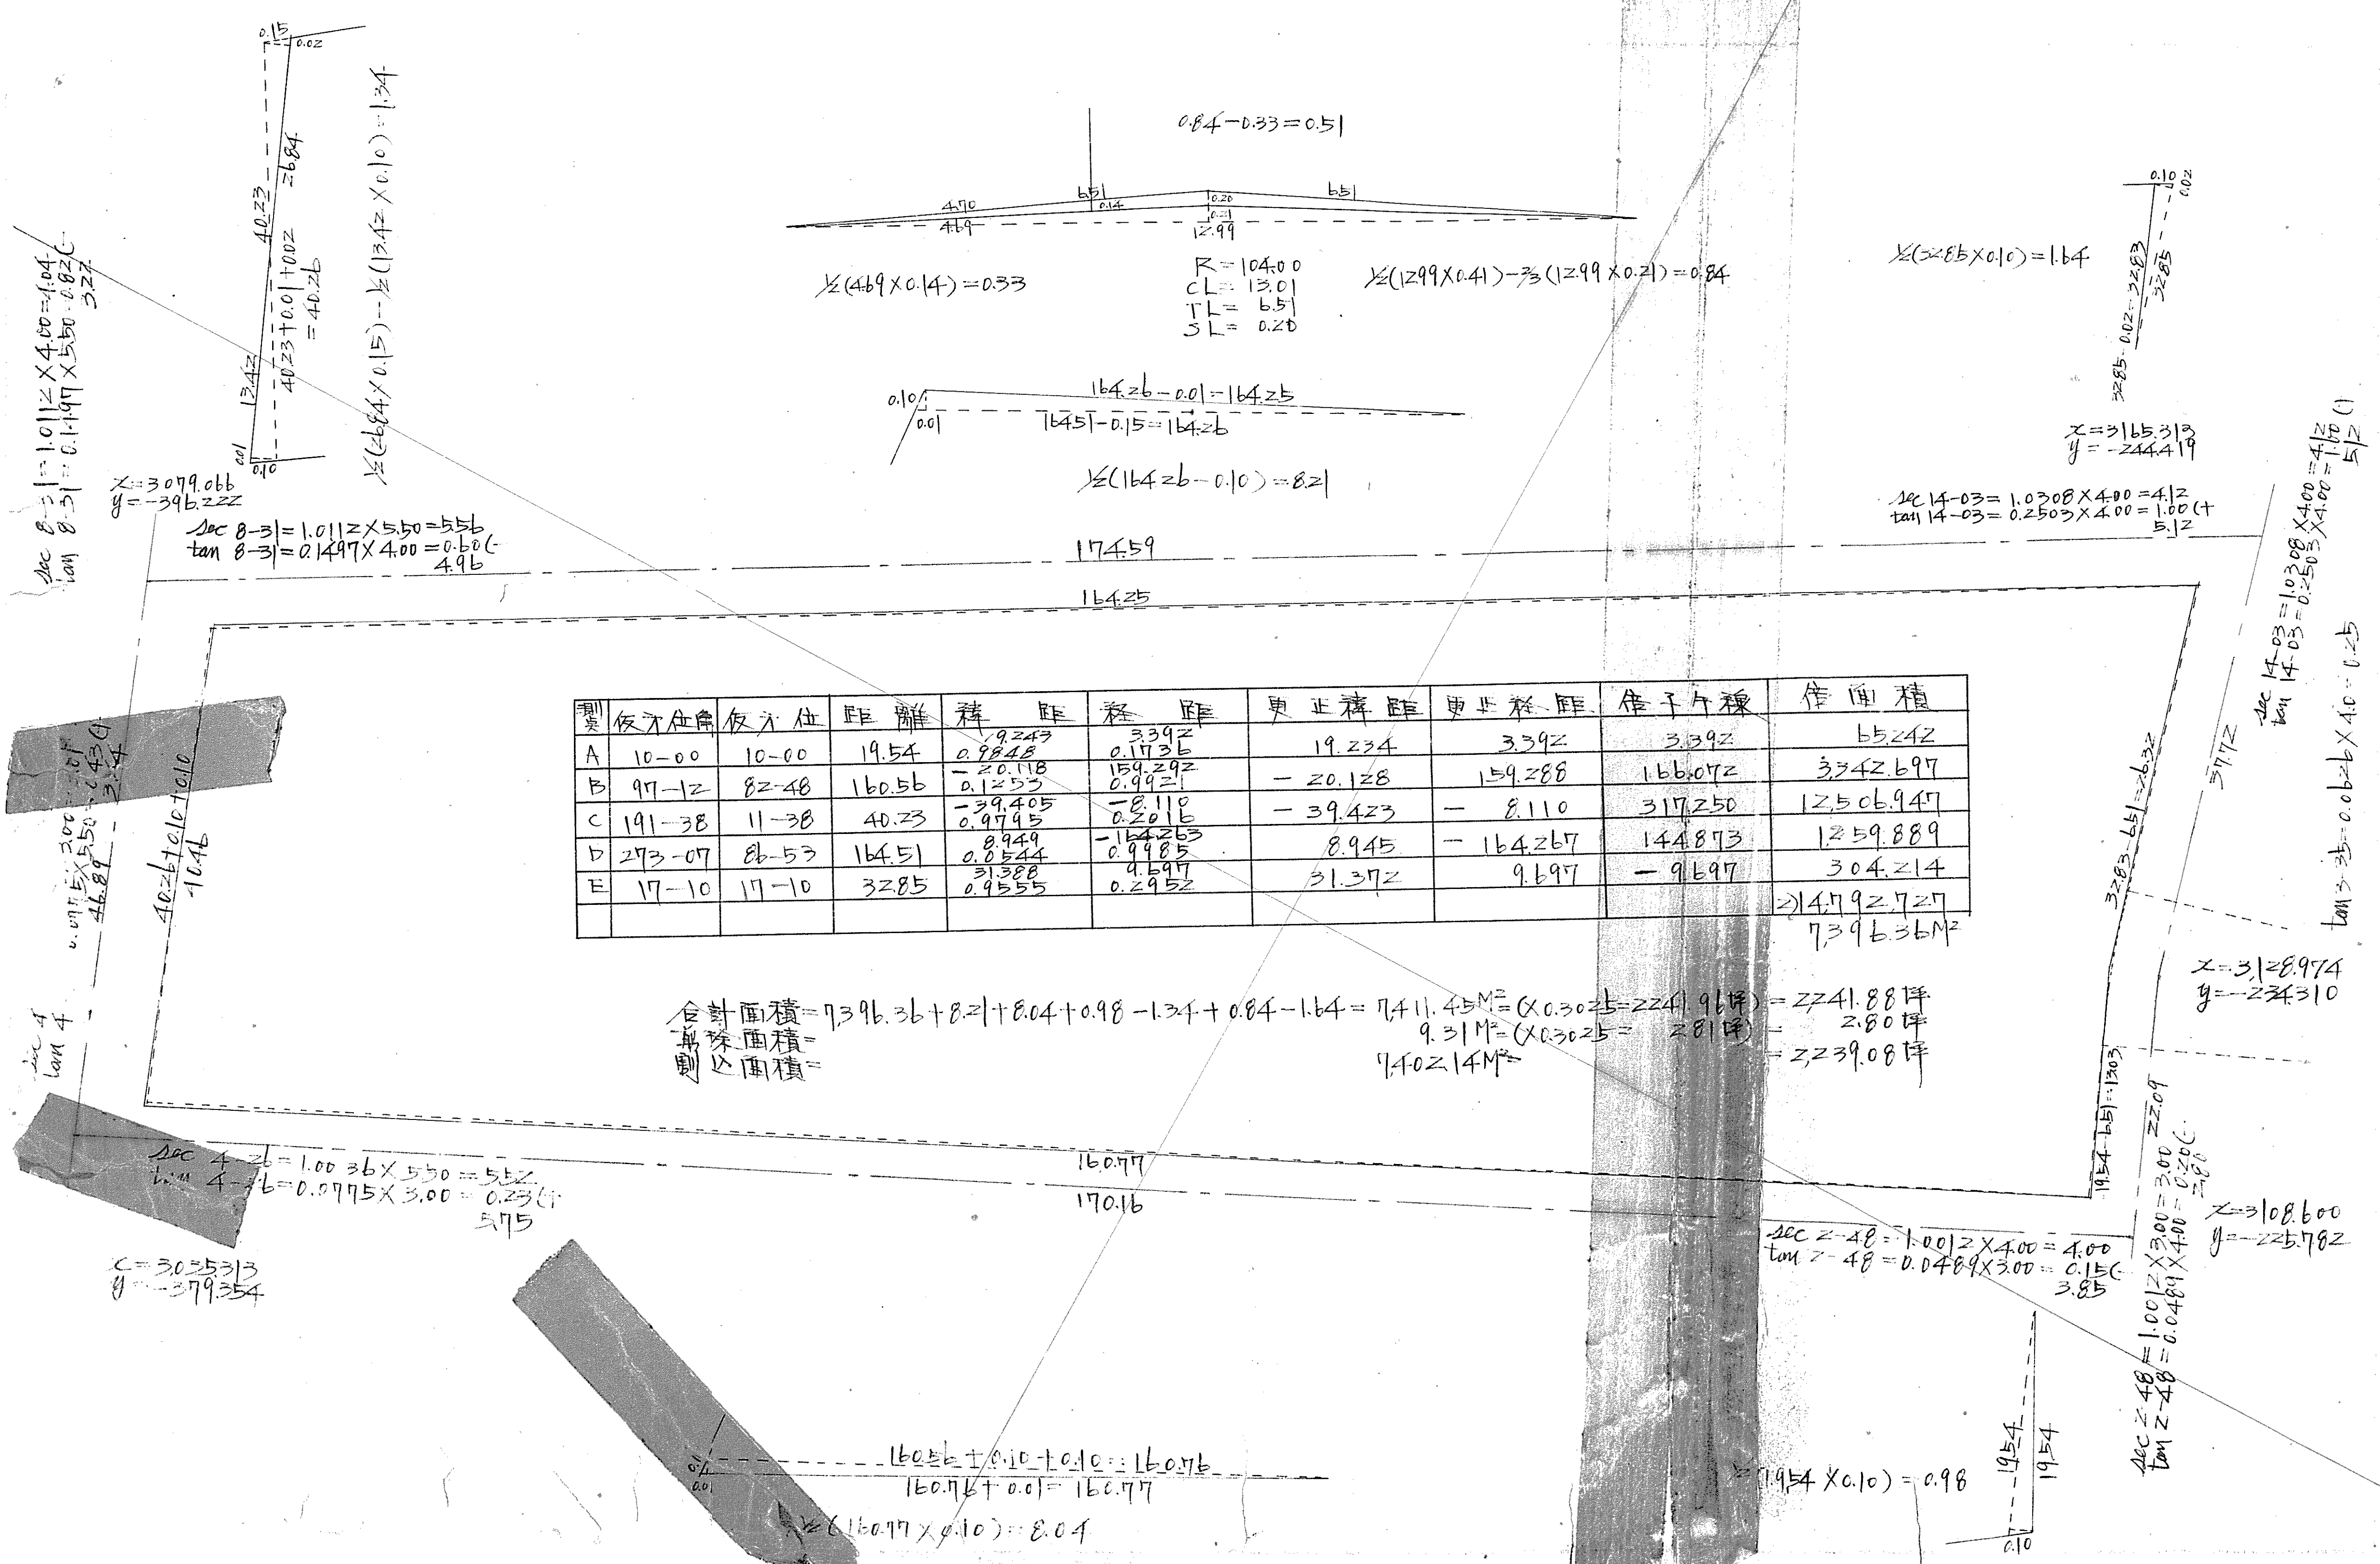

測点	仮方位角	仮方位	距離	緯距	経距	更正緯距	更正経距	倍子午線	倍面積
A	10−00	10−00	19.54	19.243 0.9848	3.392 0.1736	19.234	3.392	3.392	65.242
B	97−12	82−48	160.56	−20.118 0.1253	159.292 0.9921	−20.128	159.288	166.072	3,342.697
C	191−38	11−38	40.23	−39.405 0.9795	−8.110 0.2016	−39.423	−8.110	317.250	12,506.947
D	273−07	86−53	164.51	8.949 0.0544	−164.263 0.9985	8.945	−164.267	144.873	1,259.889
E	17−10	17−10	32.85	31.388 0.9555	9.697 0.2952	31.372	9.697	−9.697	304.214
									2)14,792.727

7,396.36M²

合計面積＝7,396.36＋8.21＋8.04＋0.98−1.34＋0.84−1.64＝7,411.45M²＝(×0.3025＝2241.96坪)＝2,241.88坪
排除面積＝ 9.31M²＝(×0.3025＝2.81坪)＝2.80坪
削込面積＝ 7,402.14M²＝2,239.08坪