課長	係長	測量士	係

(分筆前) 確定面積平面図 S = 1/500

ブロック番号 明田 **41** 号

新地名 町 丁目

旭測量 昭和40年 3 月 日

この図面等は、土地区画整理事業に関する参考資料として提供しています。
○図面等は換地処分時のものであり、現在の状況とは異なる場合があります。
○図面等によって、境界等が確定されるものではありません。

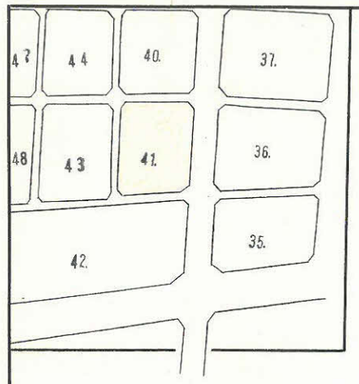

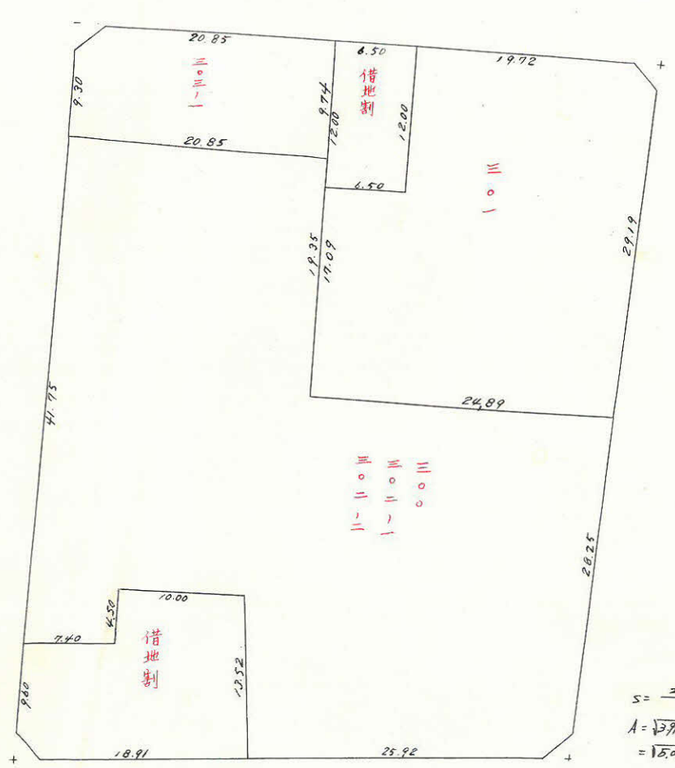





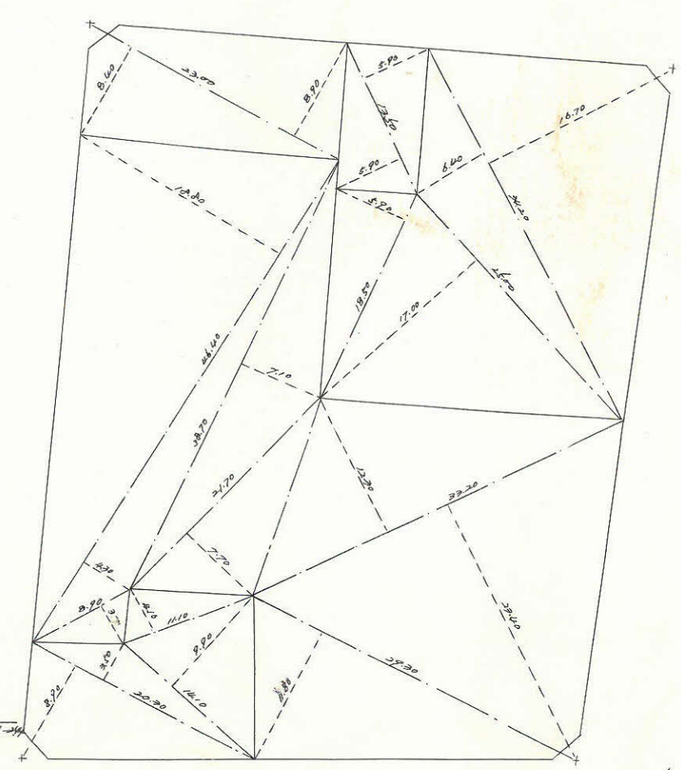















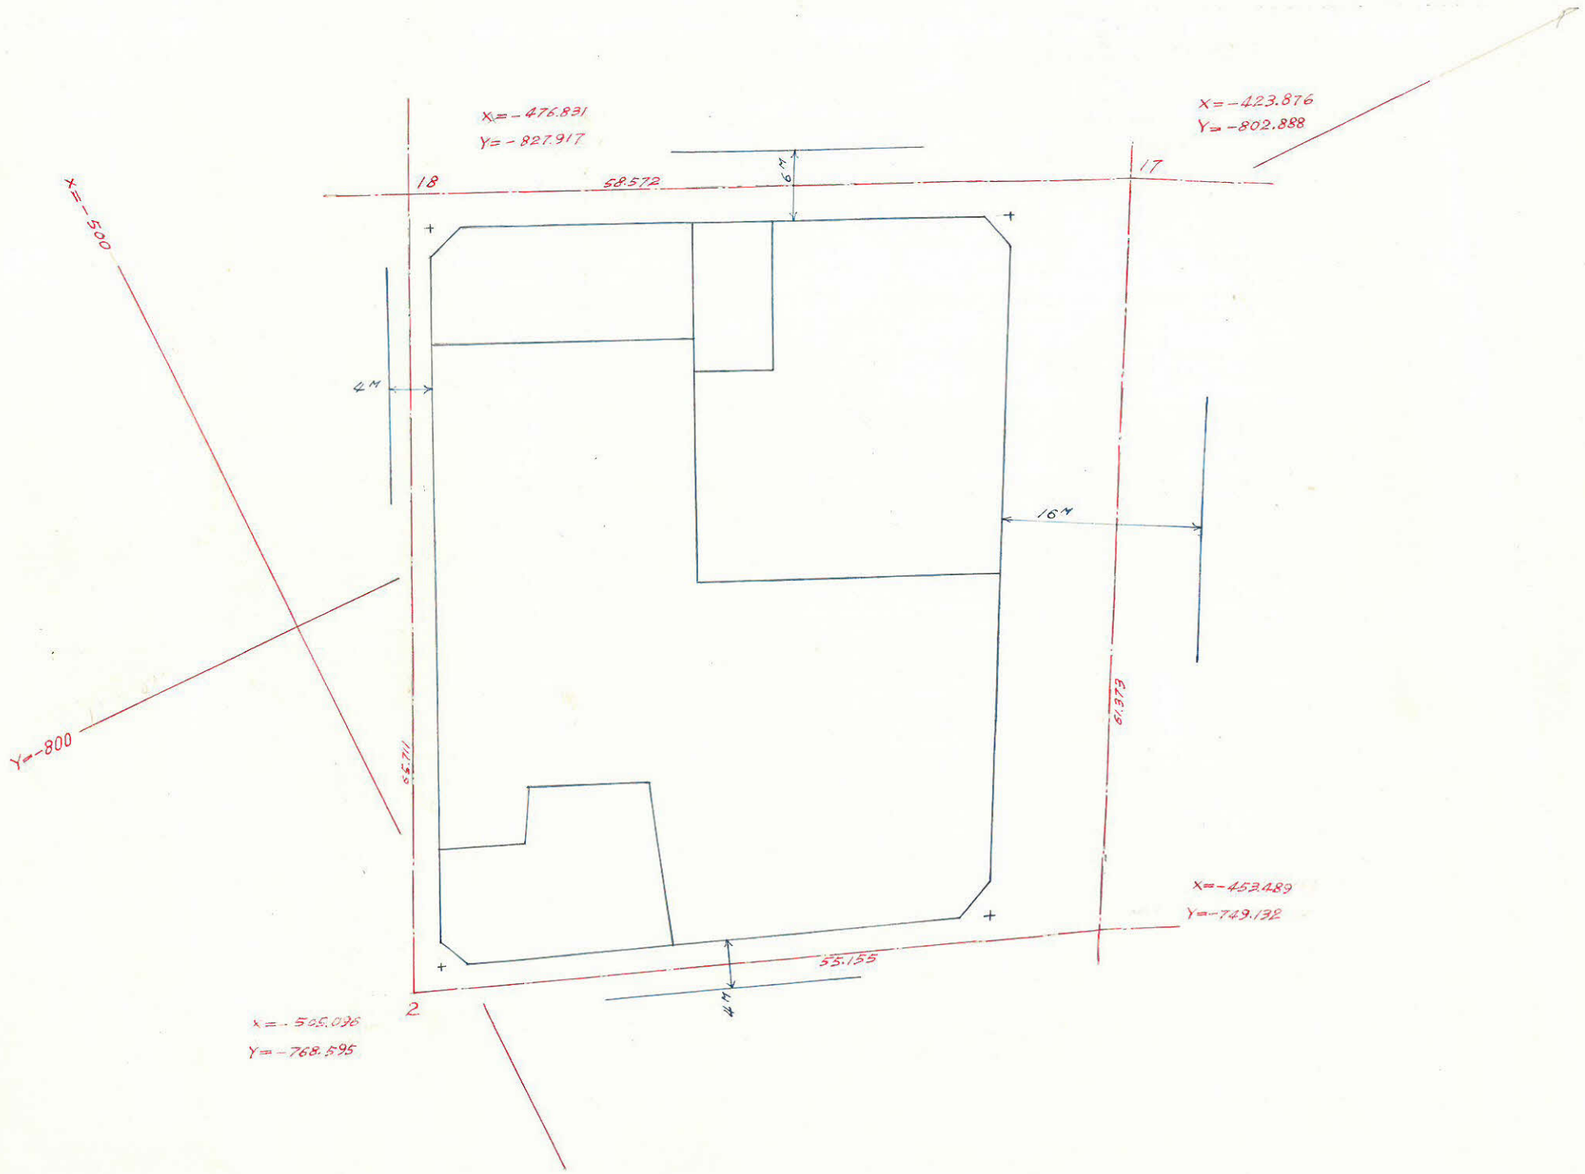

この図面等は、土地区画整理事業に関する参考資料として提供しています。
○図面等は換地処分時のものであり、現在の状況とは異なる場合があります。
○図面等によって、境界等が確定されるものではありません。