
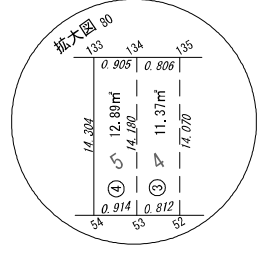
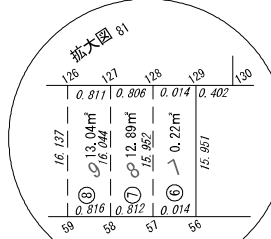
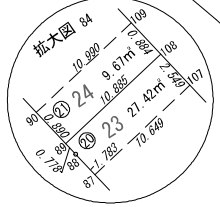
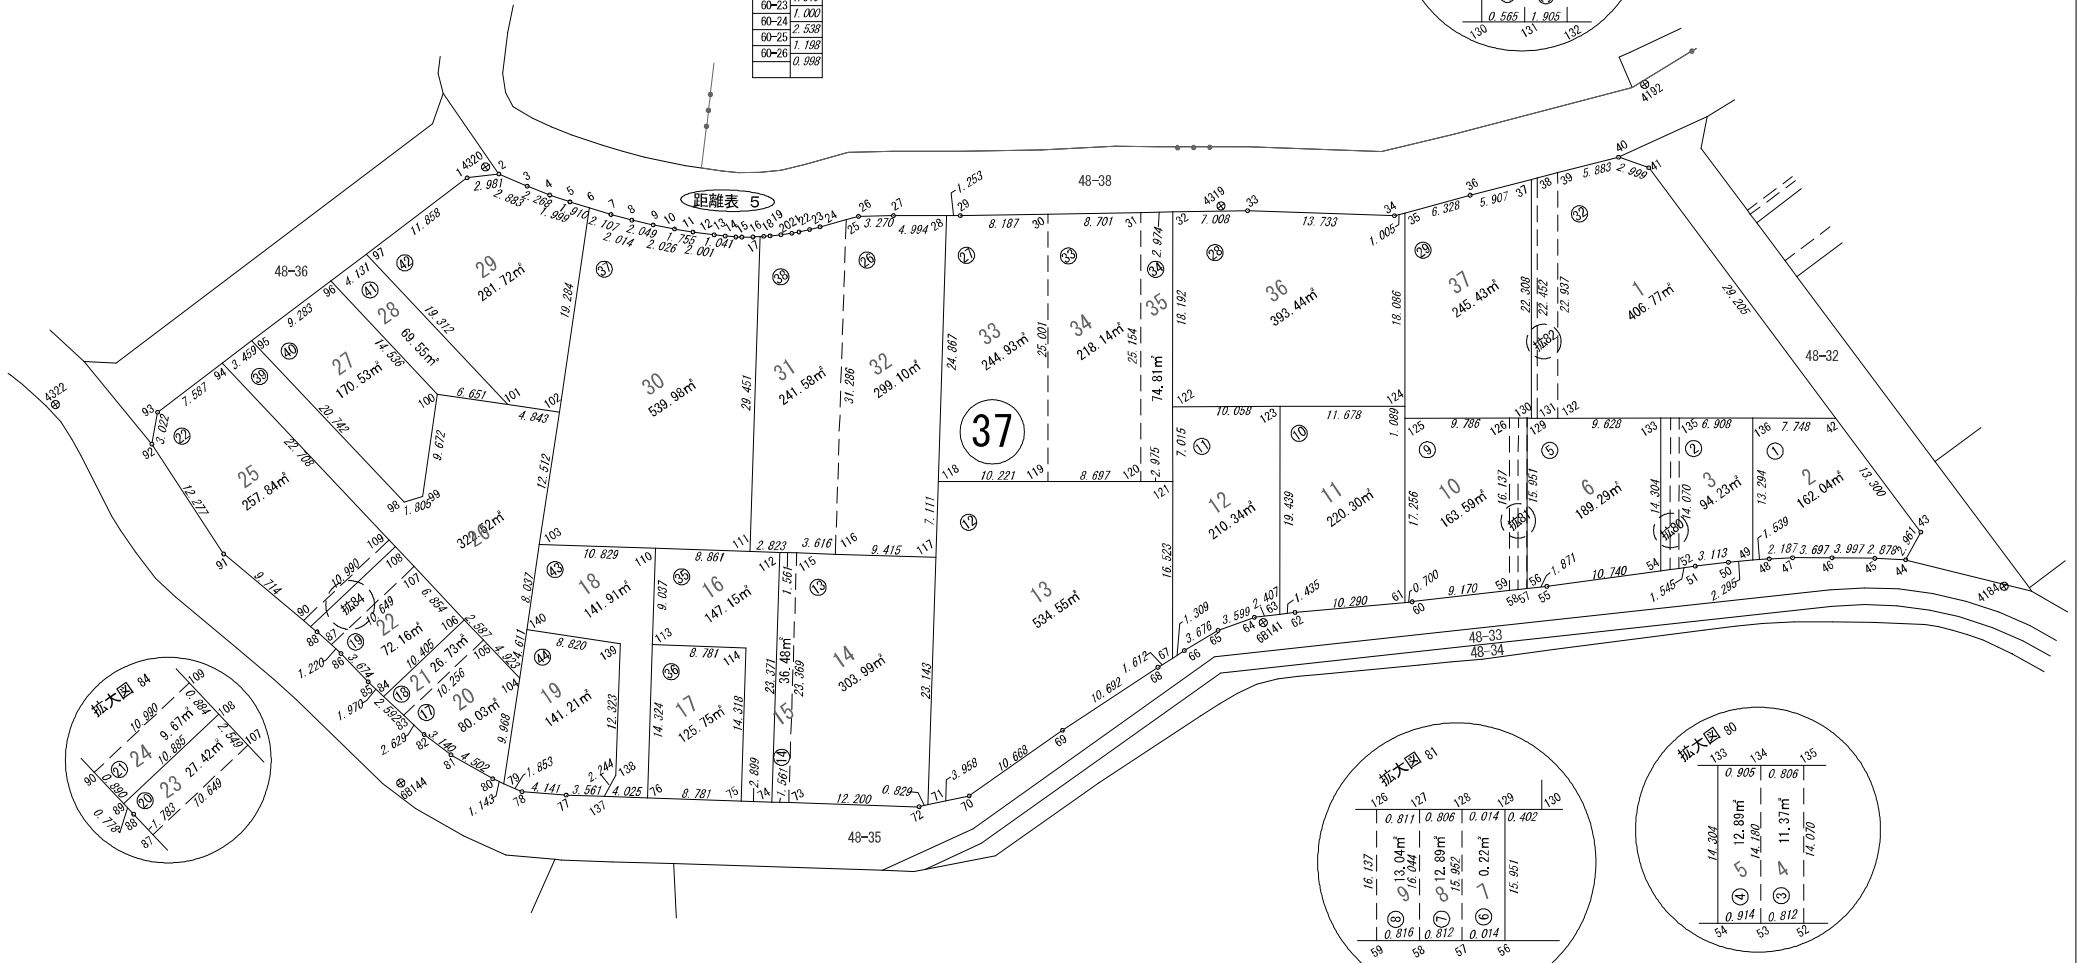


距離表 5

00-10	0.987
00-11	0.562
00-15	1.042
00-16	0.662
00-17	0.350
00-18	0.601
00-19	1.013
00-20	1.016
00-21	0.695
00-22	1.019
00-23	1.000

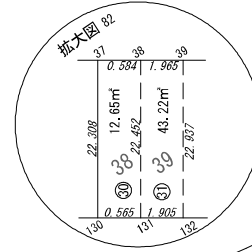

この図面等は、土地区画整理事業に関する参考資料として提供しています。
 ○図面等は換地処分時のものであり、現在の状況とは異なる場合があります。
 ○図面等によって、境界等が確定されるものではありません。