1：500

出来形確認原図

248 BL 3,246.24 ㎡

この図面等は、土地区画整理事業に関する参考資料として提供しています。
○図面等は換地処分時のものであり、現在の状況とは異なる場合があります。
○図面等によって、境界等が確定されるものではありません。

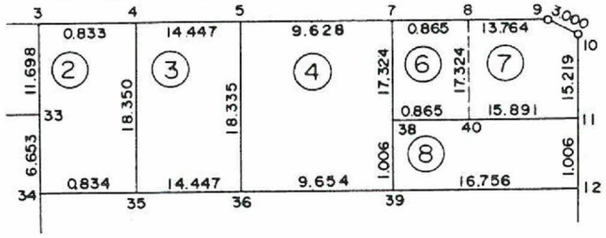

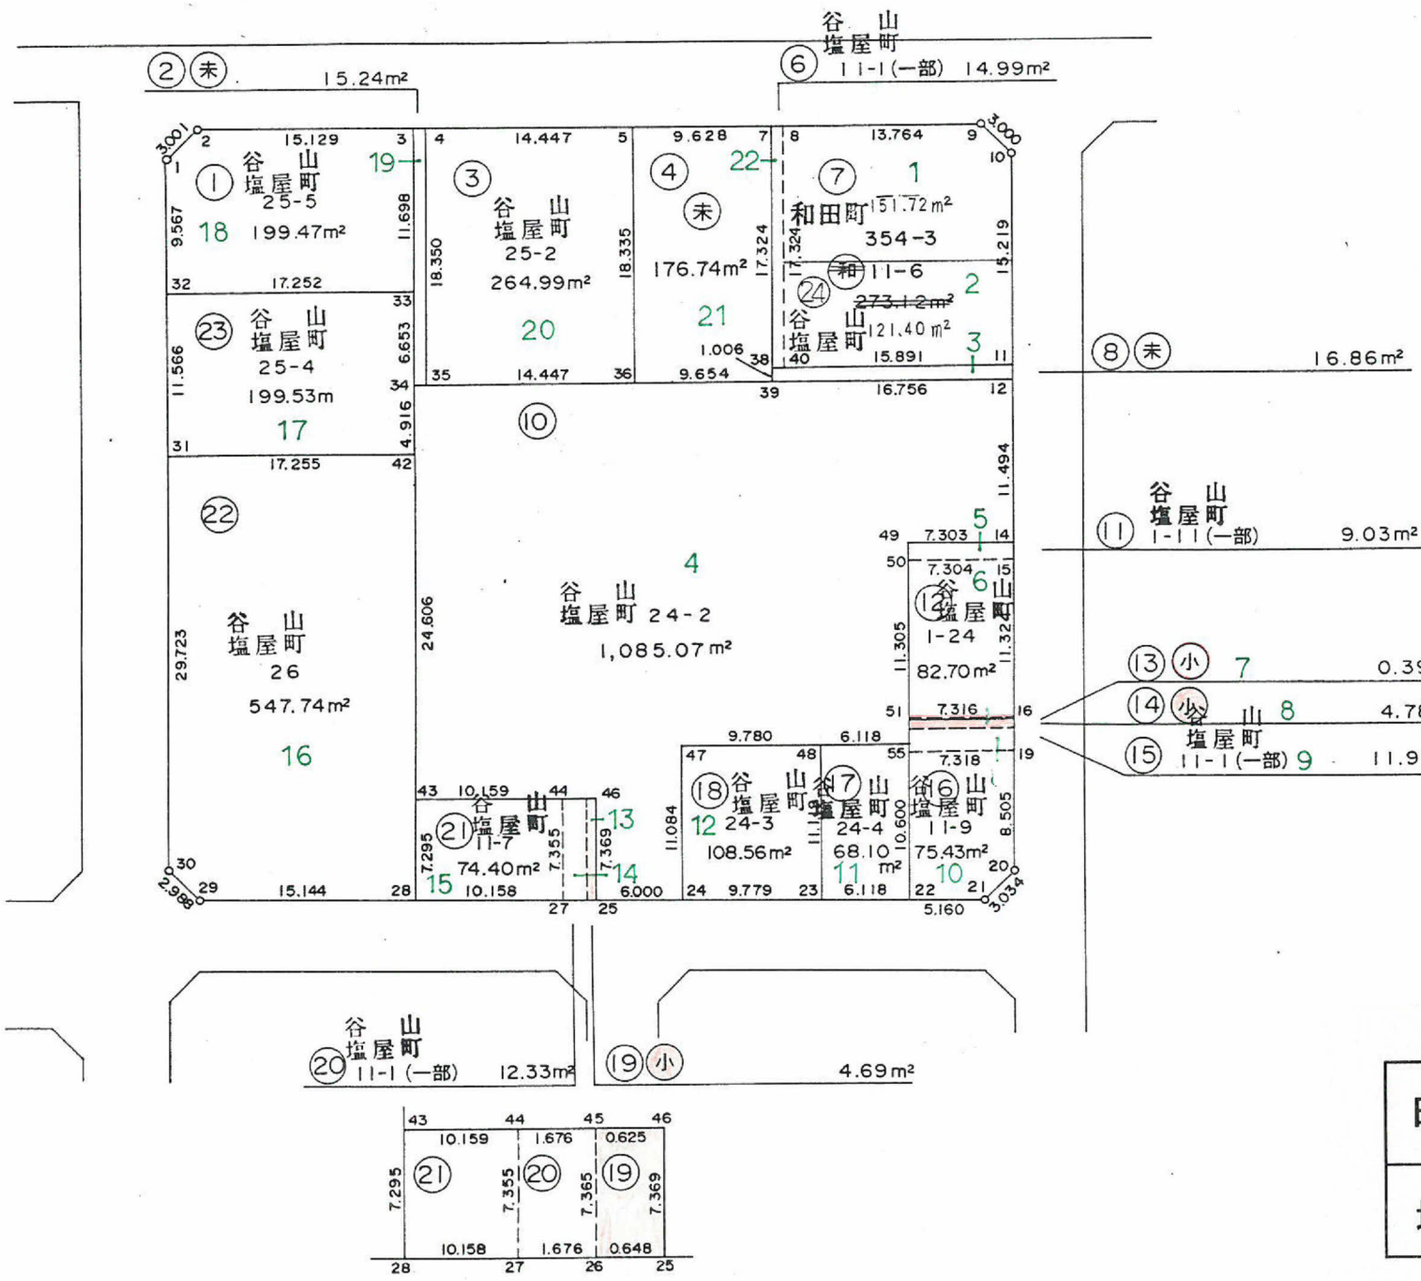

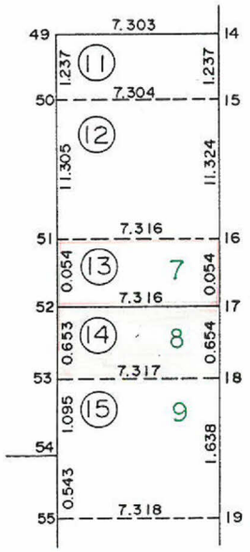

町名	和田1丁目
地番	⑨