1：500

出来形確認原図

247 BL 1,591.23 ㎡

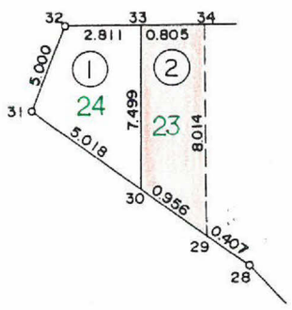

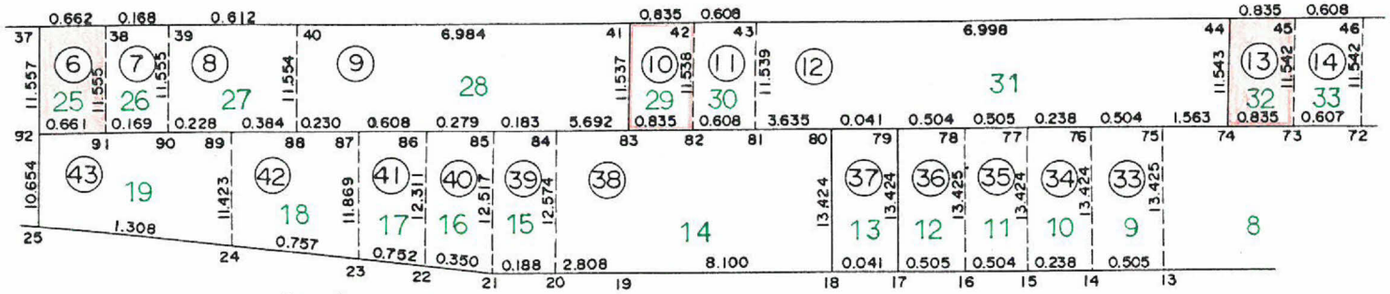

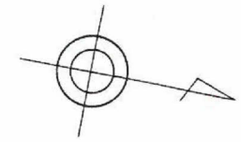

谷山塩屋町 ⑧ 27 23-1 (一部) 7.07m²

谷山塩屋町 ⑦ 26 23-14 (一部) 1.94m²

⑥ 小 25 7.64m²

谷山塩屋町 ④ 17-2 47.13m²

⑩ 小 29 9.63m²

谷山塩屋町 ⑪ 30 23-1 (一部) 7.01m²

⑬ 小 32 9.63m²

谷山塩屋町 ⑭ 33 23-1 (一部) 7.01m²

⑯ 小 35 9.63m²

谷山塩屋町 ⑰ 36 23-1 (一部) 7.01m²

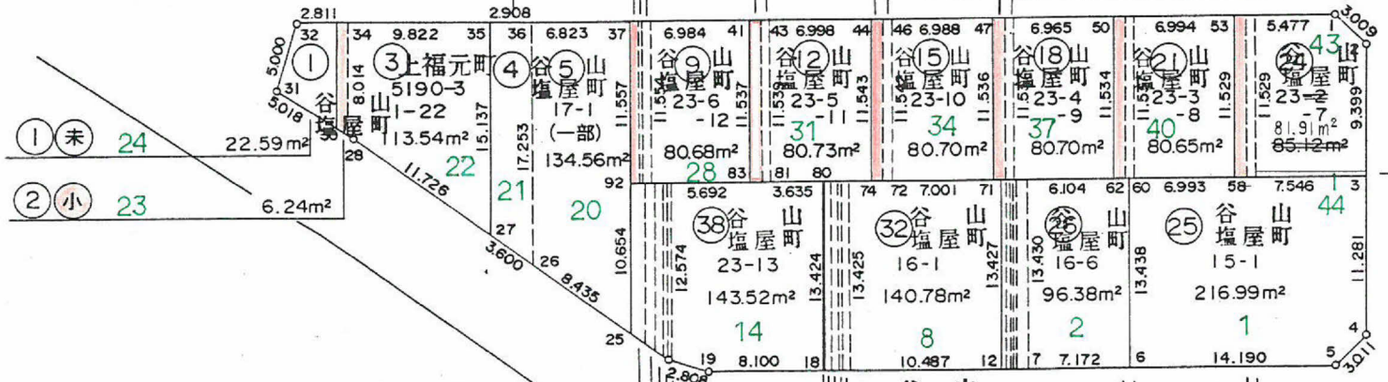

谷山塩屋町 ㊸ 19 23-1 (一部) 11.68m²

谷山塩屋町 ㊷ 18 16-4 (一部) 7.14m²

谷山塩屋町 ㊶ 17 16-3 (一部) 7.35m²

谷山塩屋町 ㊵ 16 23-14 (一部) 3.49m²

谷山塩屋町 ㊴ 15 23-15 (一部) 2.27m²

谷山塩屋町 ㉝ 9 23-1 (一部) 6.77m²

谷山塩屋町 ㉞ 10 23-15 (一部) 3.19m²

谷山塩屋町 ㉟ 11 16-3 (一部) 6.77m²

谷山塩屋町 ㊱ 12 16-4 (一部) 6.77m²

谷山塩屋町 ㊲ 13 23-16 0.54m²

谷山塩屋町 ㉓ 42 23-1 (一部) 6.86m²

谷山塩屋町 ㉒ 小 41 9.86m²

谷山塩屋町 ⑳ 39 23-1 (一部) 7.08m²

⑲ 小 38 9.45m²

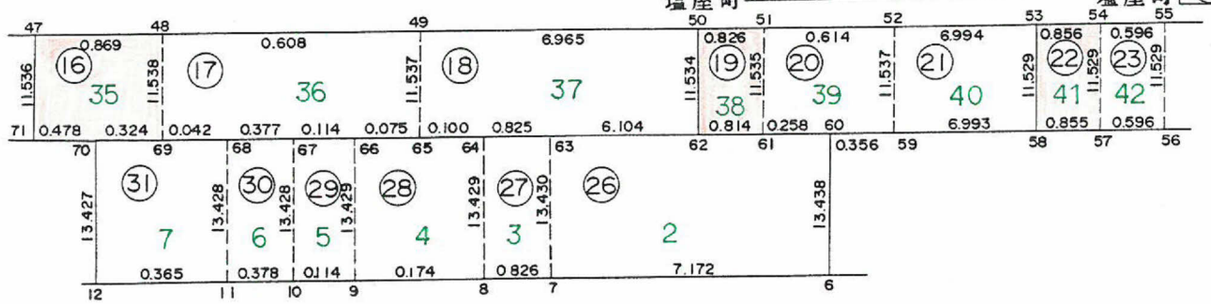

谷山塩屋町 ㉗ 3 23-1 (一部) 11.08m²

谷山塩屋町 ㉘ 4 23-14 (一部) 2.34m²

谷山塩屋町 ㉙ 5 23-15 (一部) 1.53m²

谷山塩屋町 ㉚ 6 16-3 (一部) 5.06m²

谷山塩屋町 ㉛ 7 16-4 (一部) 4.90m²

町名	和田1丁目
地番	⑪

この図面等は、土地区画整理事業に関する参考資料として提供しています。
○図面等は換地処分時のものであり、現在の状況とは異なる場合があります。
○図面等によって、境界等が確定されるものではありません。