
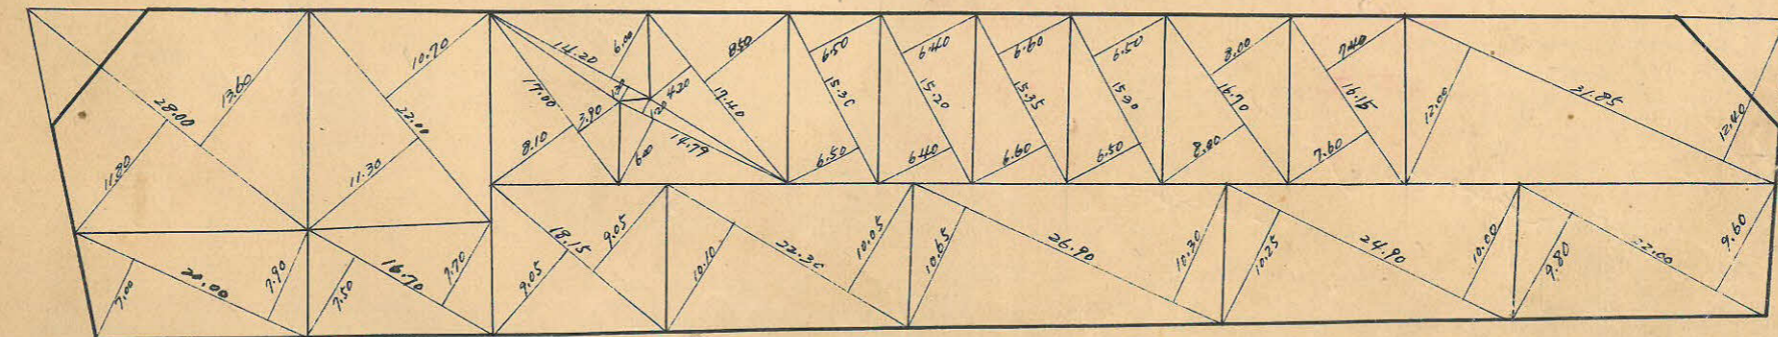
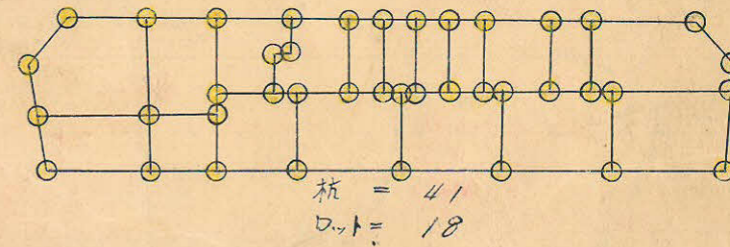
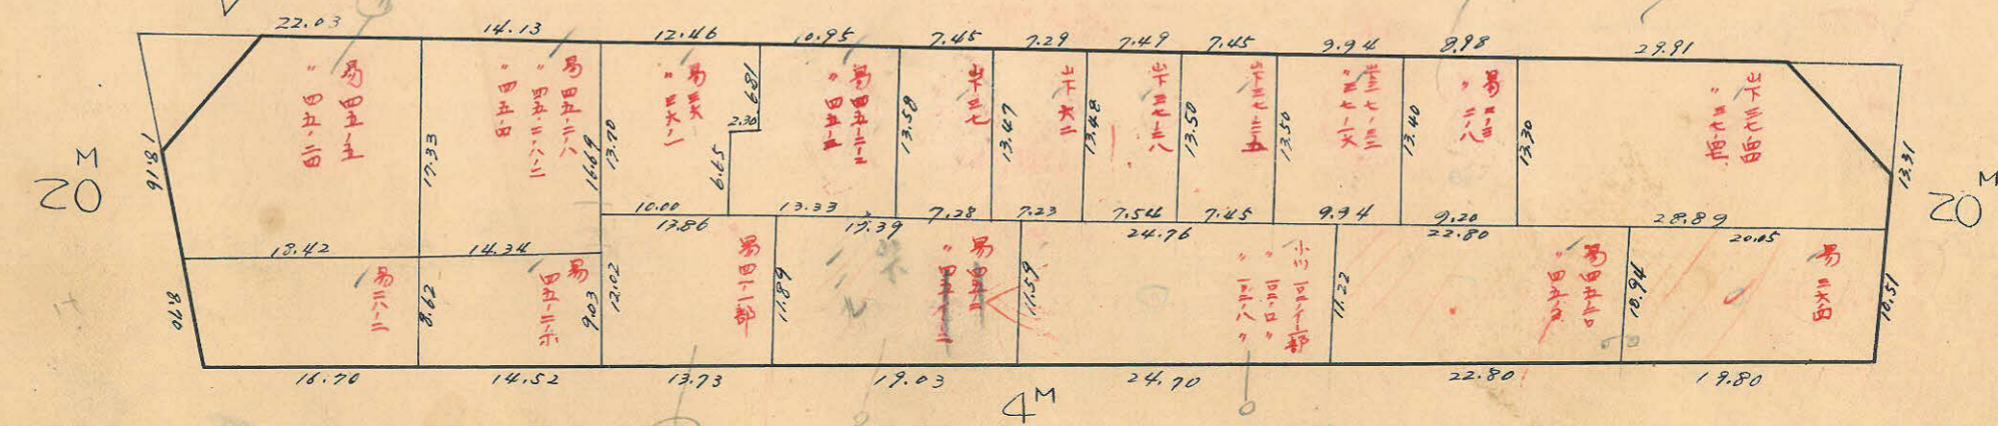
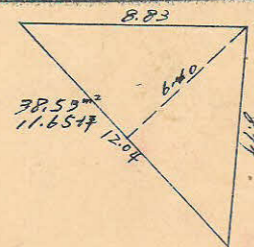
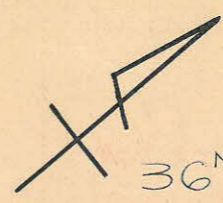
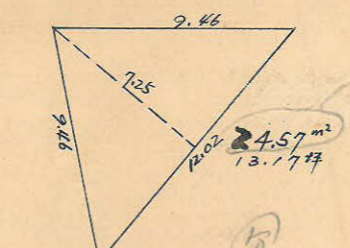


| | | | |
|----|----|-----|---|
| 課長 | 係長 | 測量士 | 係 |
| | | | |

(分筆前)
確定面積平面圖 $S = \frac{1}{600}$


ブロック番号 中央 126号

新地名 町 丁目
年 月 日

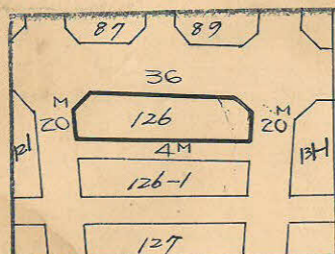

この図面等は、土地区画整理事業に関する参考資料として提供しています。
○図面等は換地処分時のものであり、現在の状況とは異なる場合があります。
○図面等によって、境界等が確定されるものではありません。

126B
トラバ-精度

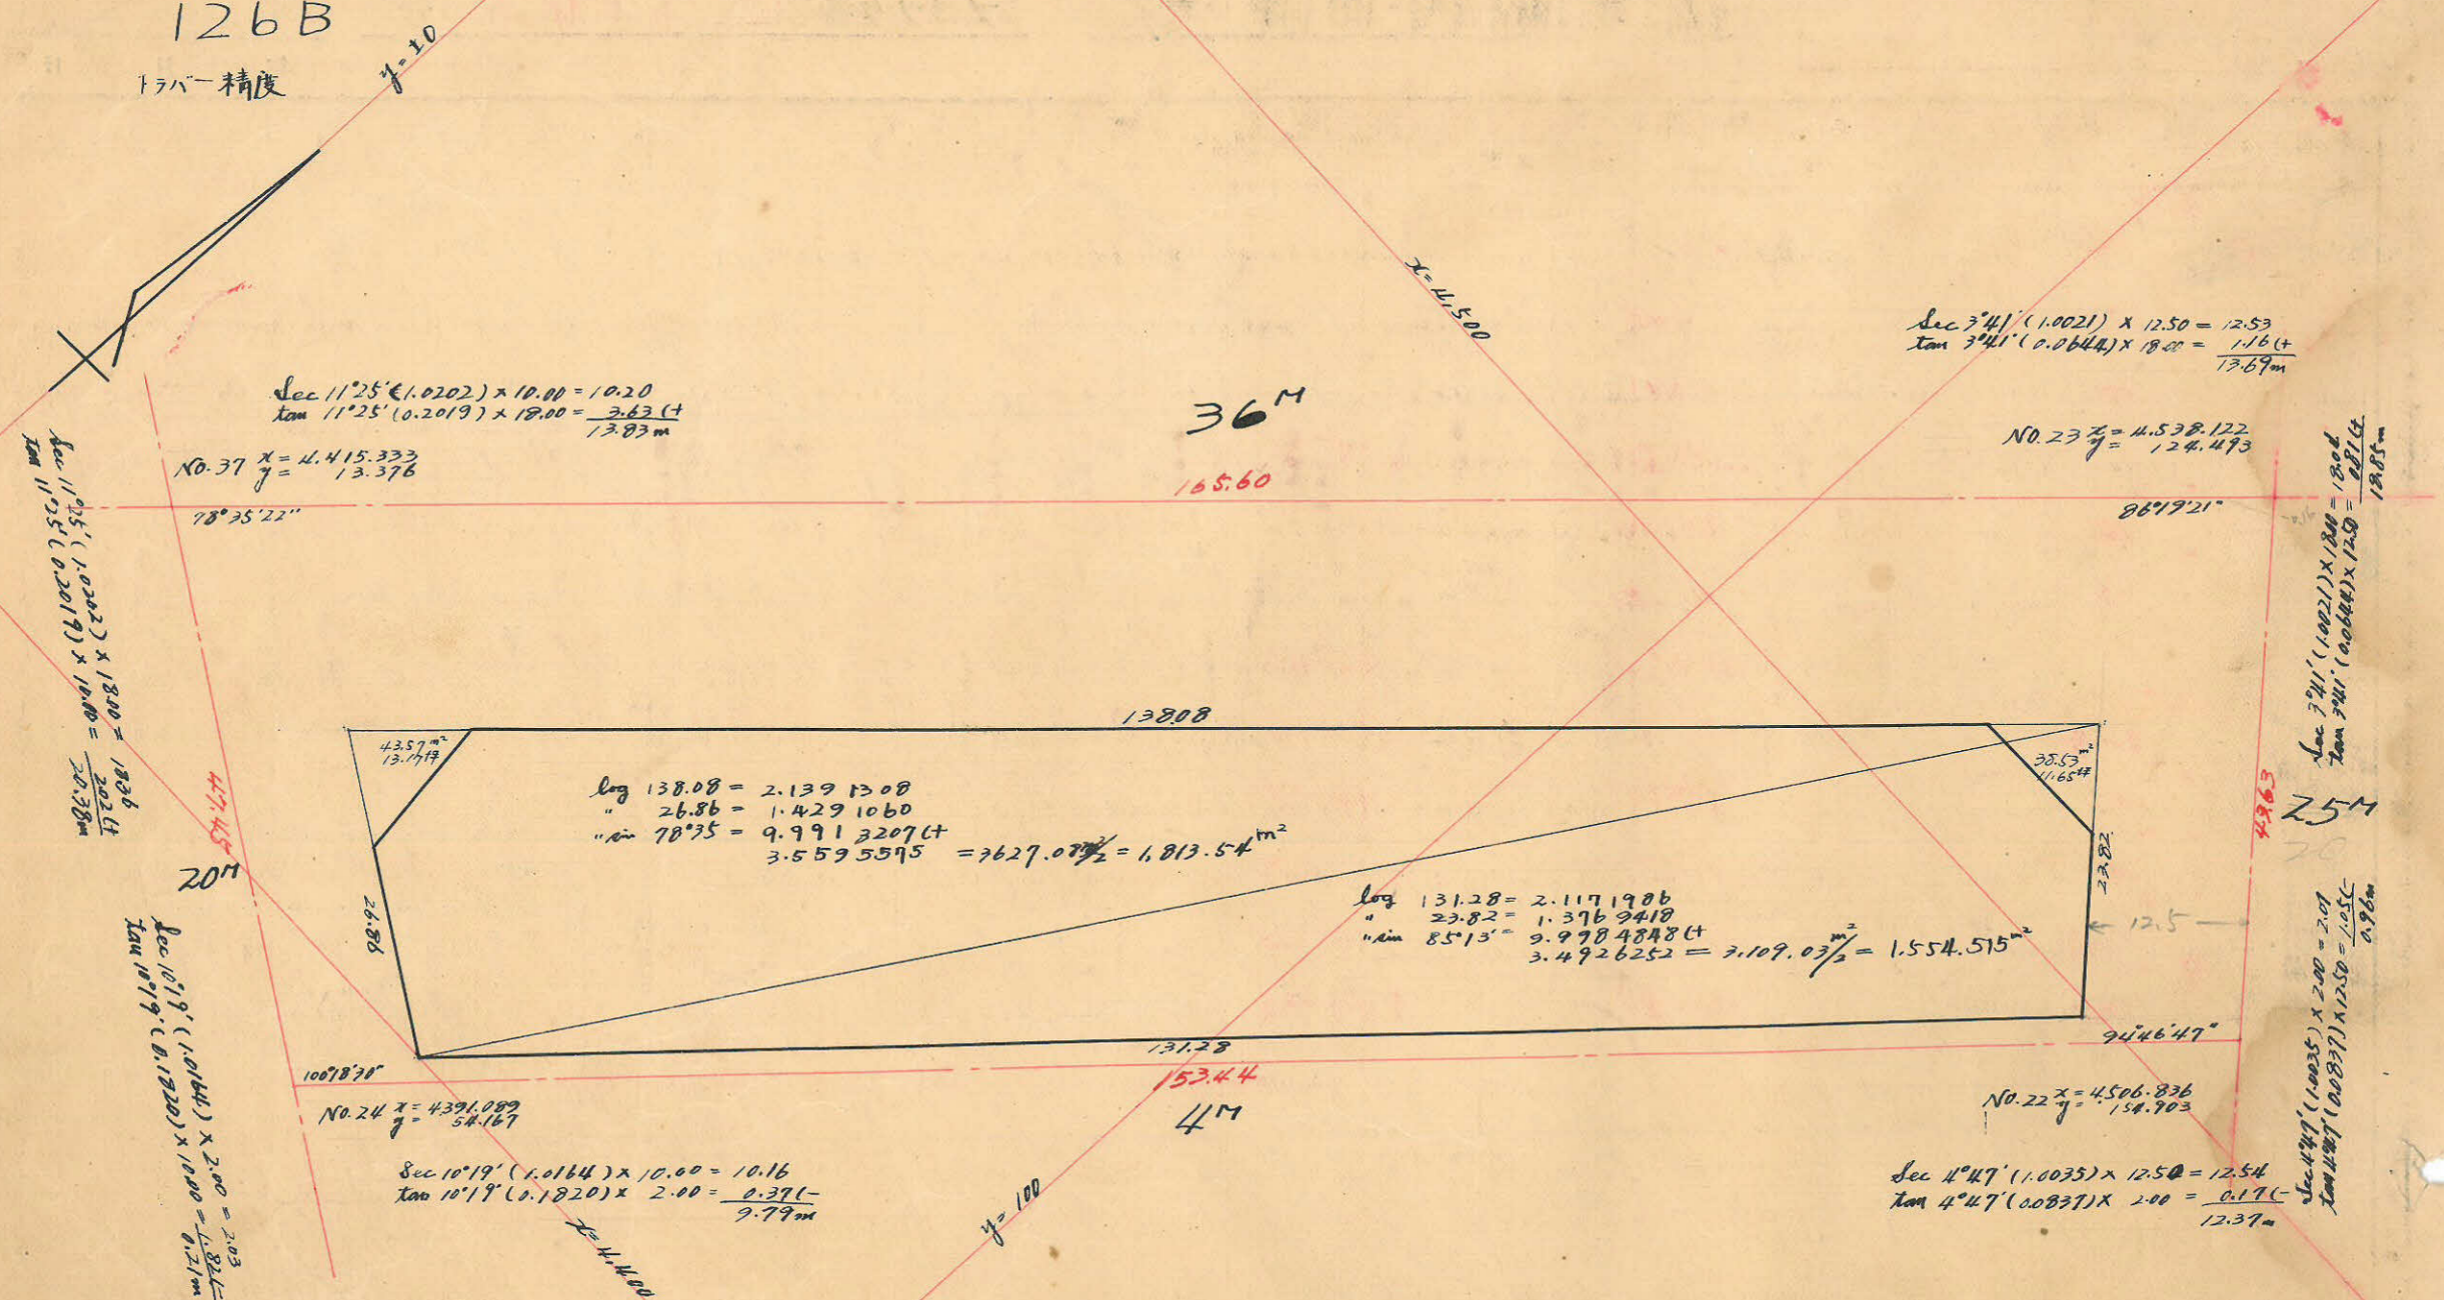

$\text{Sec } 11^{\circ}25' (1.0202) \times 10.00 = 10.20$
 $\text{Tan } 11^{\circ}25' (0.2019) \times 18.00 = \frac{3.634}{13.83m}$
 No. 37 $x = 4.415.333$
 $y = 13.376$
 $78^{\circ}35'22''$



$\text{Sec } 10^{\circ}19' (1.0164) \times 10.00 = 10.16$
 $\text{Tan } 10^{\circ}19' (0.1820) \times 2.00 = \frac{0.371}{9.79m}$


$\text{Sec } 3^{\circ}41' (1.0021) \times 12.50 = 12.53$
 $\text{Tan } 3^{\circ}41' (0.0644) \times 18.00 = \frac{1.164}{13.69m}$

No. 23 $x = 4.538.122$
 $y = 124.473$


$\text{Sec } 4^{\circ}47' (1.0035) \times 12.50 = 12.54$
 $\text{Tan } 4^{\circ}47' (0.0837) \times 2.00 = \frac{0.171}{9.79m}$

$\text{Sec } 4^{\circ}47' (1.0035) \times 2.00 = 2.01$
 $\text{Tan } 4^{\circ}47' (0.0837) \times 12.50 = \frac{1.050}{9.79m}$

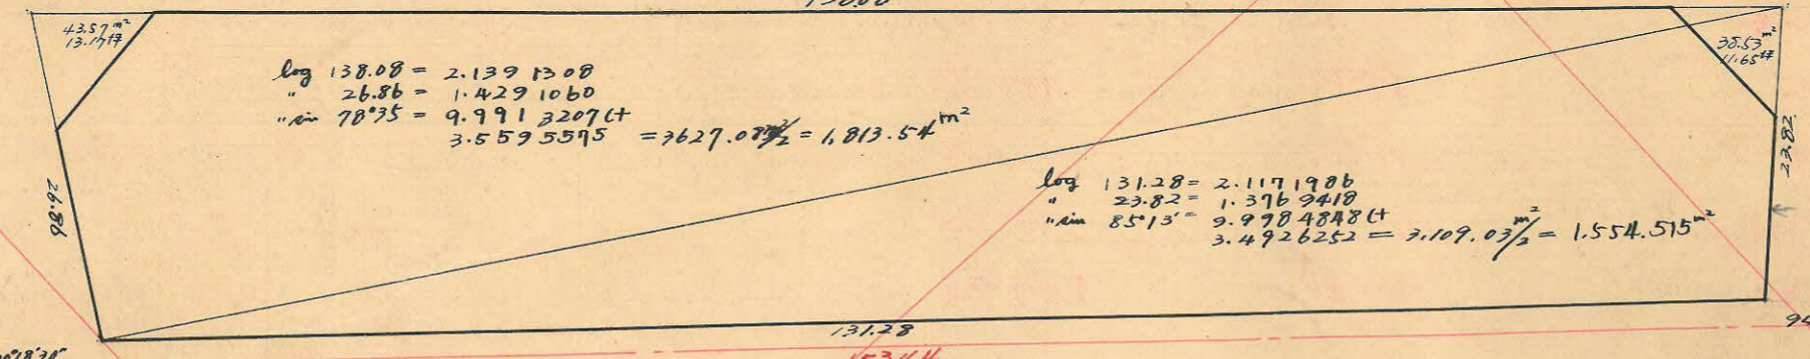

$\log 138.08 = 2.1391308$
 $\log 26.86 = 1.4291060$
 $\sin 78^{\circ}35' = 9.99132074$
 $3.5595595 = \frac{3627.07}{2} = 1,813.54m^2$

$\log 131.28 = 2.1171986$
 $\sin 85^{\circ}15' = 9.99848484$
 $3.4926252 = \frac{3,109.03}{2} = 1,554.515m^2$

トラバ-面積 $1,813.540m^2 + 1,554.515m^2 = 3,368.06m^2$
 合計面積 $3,368.06m^2 \times 1.01883 = 1,018.75m^2$
 剪除面積 $= 24.82m^2$
 割込面積 $= 993.93m^2$

この図面等は、土地区画整理事業に関する参考資料として提供しています。
 ○図面等は換地処分時のものであり、現在の状況とは異なる場合があります。
 ○図面等によって、境界等が確定されるものではありません。